

様式第11号

開発事業に関する工事の検査済証

第 4-15 号

令和 5 年 3 月 6 日

株式会社ハーベストハウス

代表取締役 林 大貴 様

八尾市長 山本 桂右

下記の開発事業に関する工事は、令和5年1月19日 の検査の結果
八尾市開発指導要綱の内容に適合していることを証明する。

記

1. 同意年月日及び番号

令和 4 年 5 月 23 日 第 4-15 号

2. 開発区域に含まれる地域の名称



八尾市東山本町一丁目62番4

3. 同意を受けた者の住所及び氏名

住 所 泉大津市穴田108番地

株式会社ハーベストハウス

氏 名 代表取締役 林 大貴

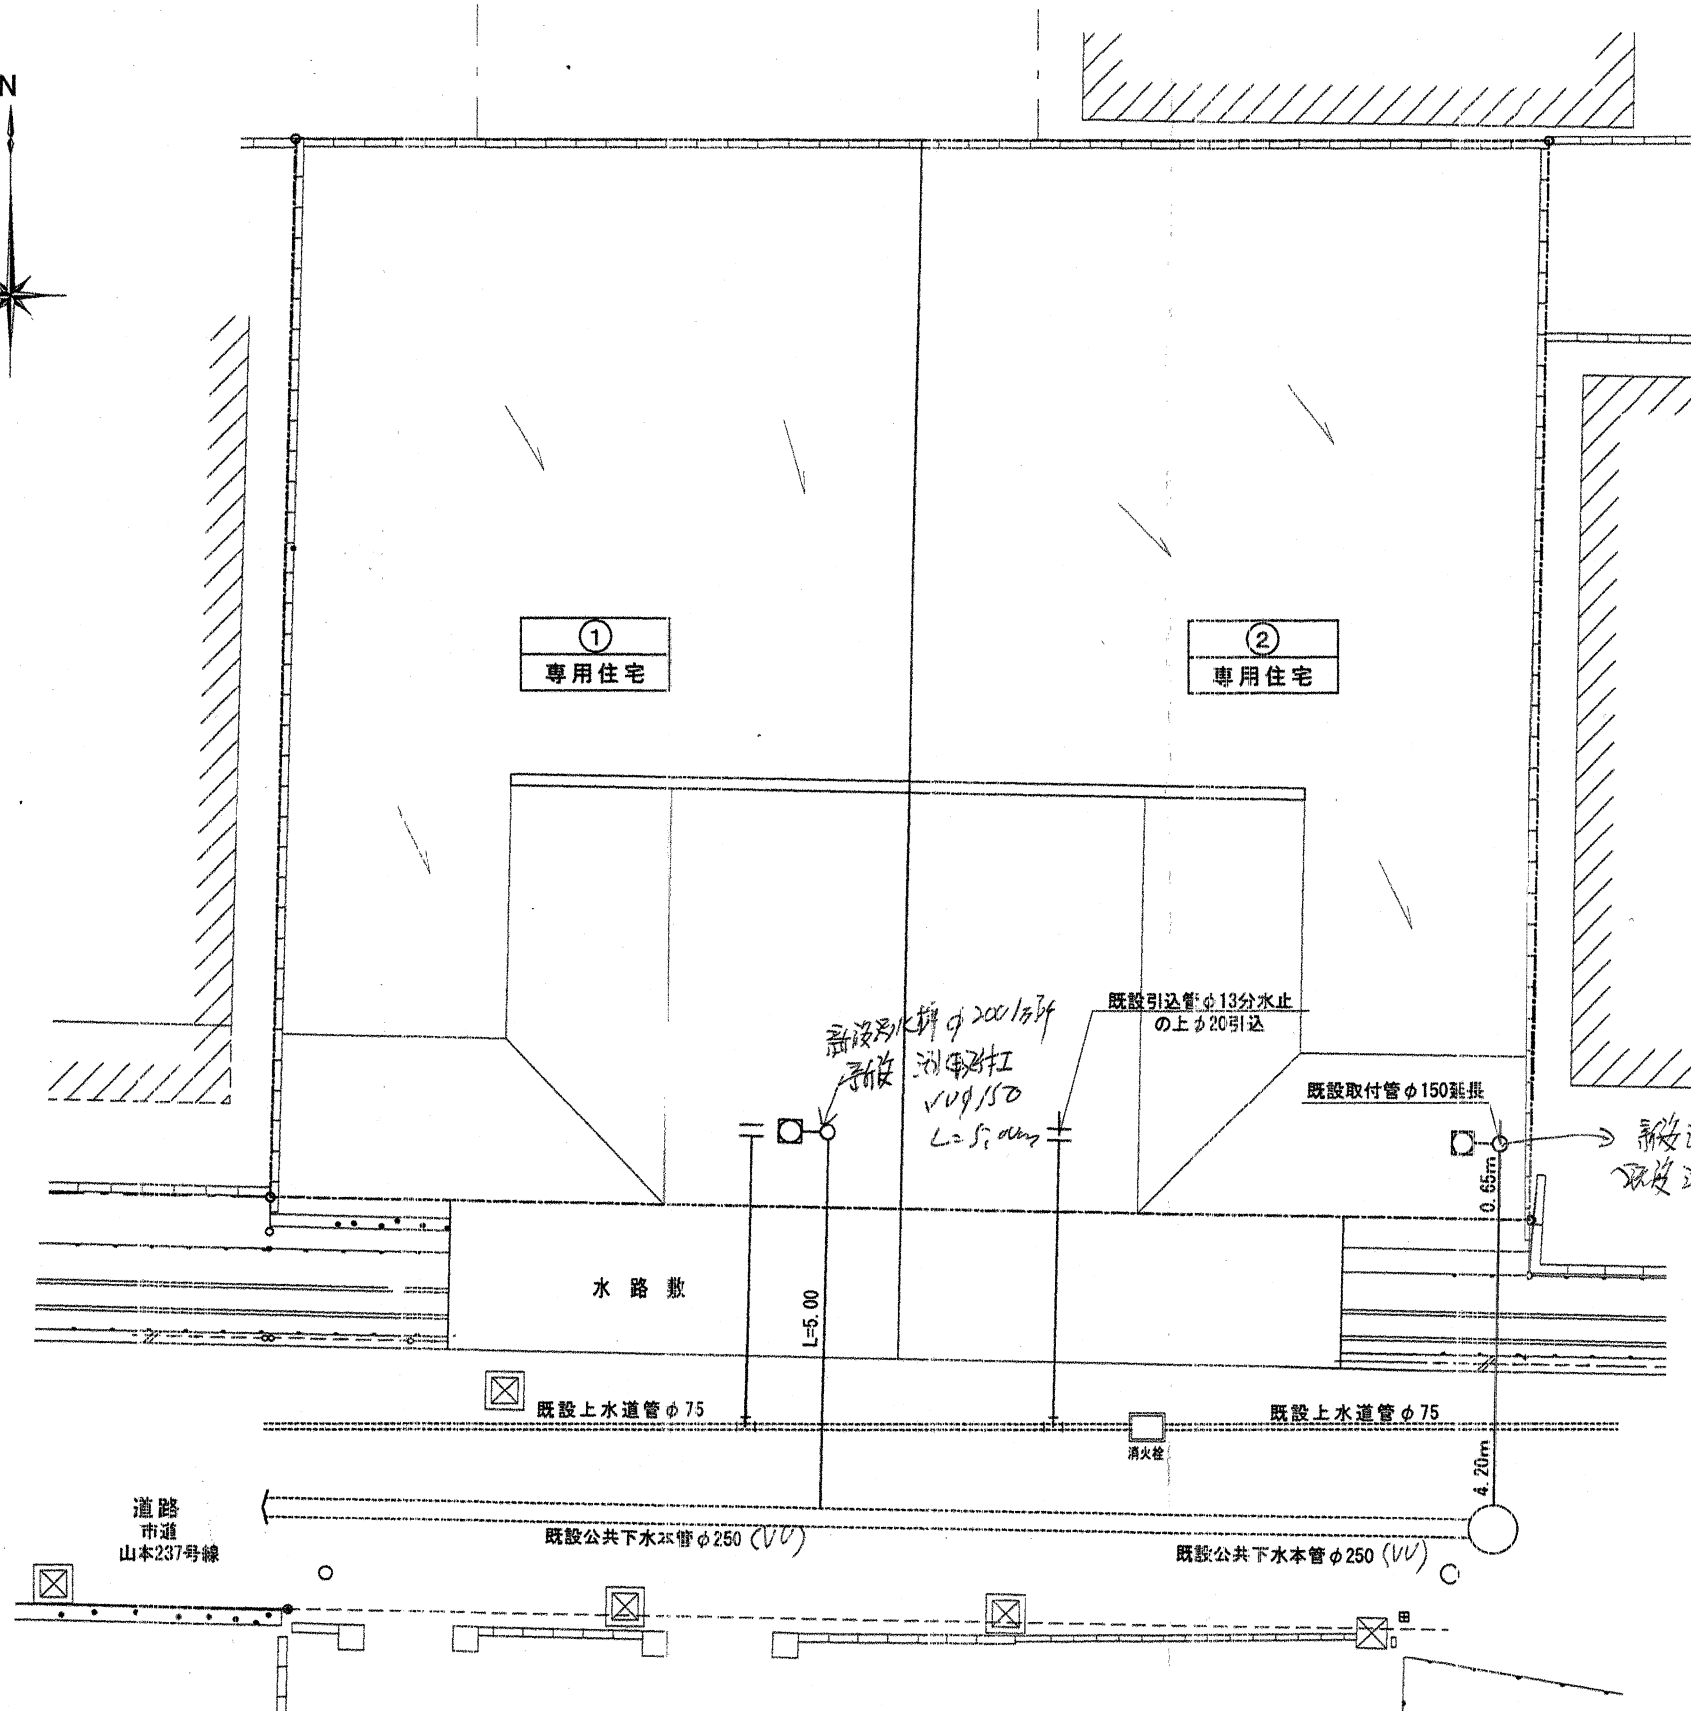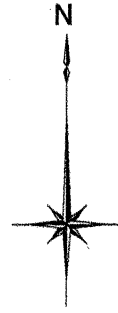

凡 例	
○	新設汚水樹(塩ビφ200) (市線入り) 新設汚水取付管φ150 (公共表示) (インバート仕上)
□	宅地内雨水樹φ300 (市線側) 取付管 VUφ150 (泥溜仕上)H=150
→	流水方向

* 地下埋設物については、試掘等を行い位置等の確認を行なう事。
 * 竣工図については市関係各課と協議の上、施工者にて作成の上提出のこと
 * 工事前に関係部署へ工事通知書等を提出し、協議を行なう事。
 * 既設下水道管位置及び高さ等については、再度確認のうえ施工のこと。

* 取付管、本管取付間隔は700以上、離すこと。

凡 例	
=====	既設上水道管φ75
	給水引込管φ20

新設汚水樹φ200/175 (設置)
 取付管φ150 L=5.0m
 33, L=0.39m



経由の証
 下水道管理課

経由の証
 土木等財課

MEMO

小野設計事務所
 小野 靖彦

DATE
 SCALE S=1/100

CLIENT 八尾市東山本町一丁目宅地造成工事
 TITLE 給排水計画平面図